

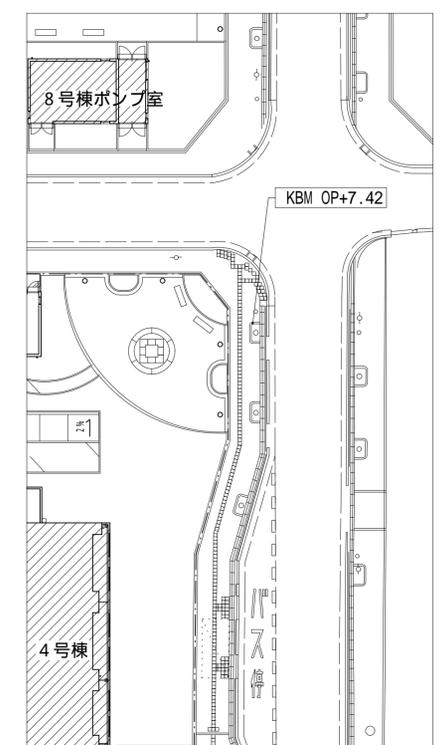


凡例				
記号	名称	詳細番号	仮設区分	備考
	マンション開閉き門扉 W4,000 (忍び返し付)	K-9	-	
	マンションH1,800 (忍び返し付)	K-8	図示	
	仮囲い(6) パネルH1,800	K-10	図示	
	仮設アスファルト舗装	K-3	-	
	仮設電灯	K-4	各工区	
	仮設水道(40mm)H1/2止	K-5	第1工区	
	仮設会所	K-6	第1工区	
	素掘側溝	K-7	各工区	
	水勾配			
	○-10.30	完了後レベル(OP表示)		

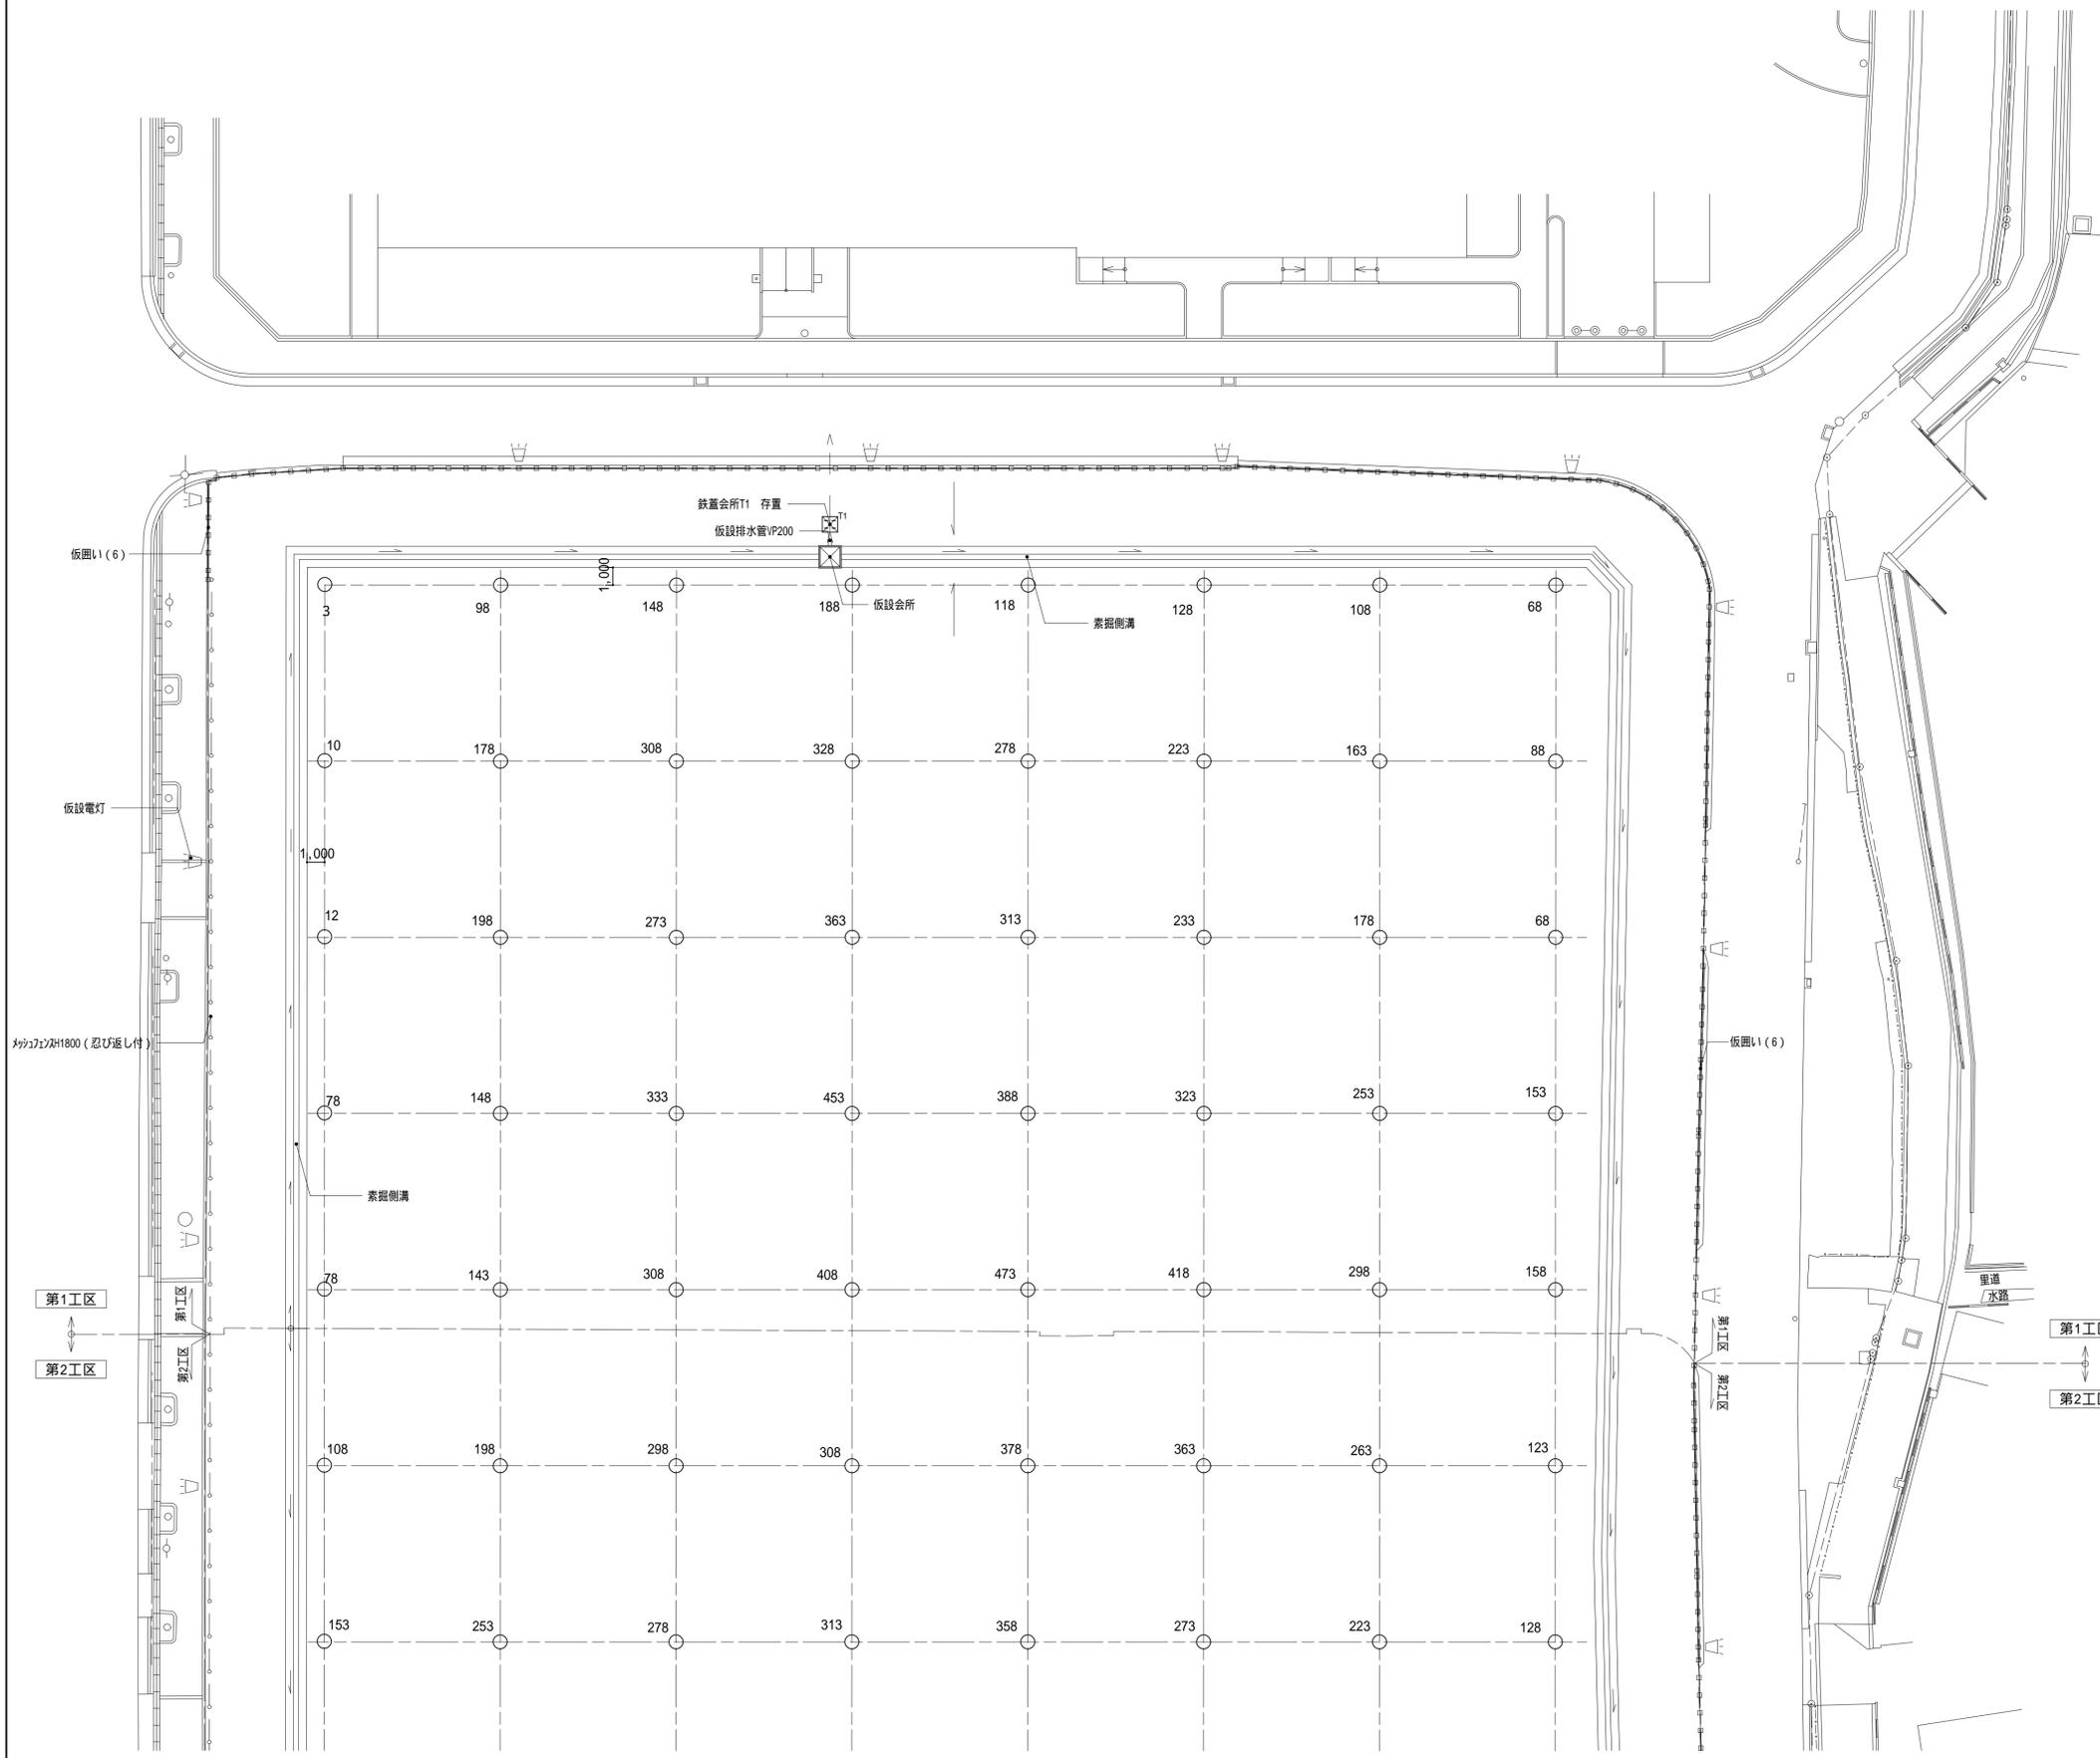

レベル高さは、KBM (OP+7.42) = 0 として、測定しました。

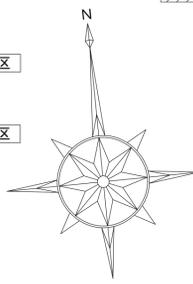

完成図

- 特記事項: 1) 仮囲い等で、掘削・単管打込等を行う場合は、ガス管等の位置を確認の上施工する事。
 2) 最終会所については確認する事。
 3) 撤去完了後の整地については、監督職員の指示による事。
 又、整地後は、10mメジャーで1/100測量を行い、図面を作成し、監督職員の確認を受ける事。
 4) 仮設区分欄にある工区請負者は、仮設の設置、盛替えの仮囲い(6)とマンションの削付けについては、各工区調整の上、施工する事。
 又、仮設電灯(単管H1/2共)は、盛替えの事。

レベル測定図(1)(第1工区) 1/200

工事名称	大阪府住居形成促進住宅(建て替え)中層耐火住宅建設工事(第1工区・第2工区・第3工区・第4工区・第5工区・第6工区)				
型式名					
図面名称	レベル測定図(1)(第1工区)				
設計 年 月 日	大阪府住宅まちづくり部公共建築課				
代表者	設計	作図	縮尺	A1	1/200
				A2	1/400