
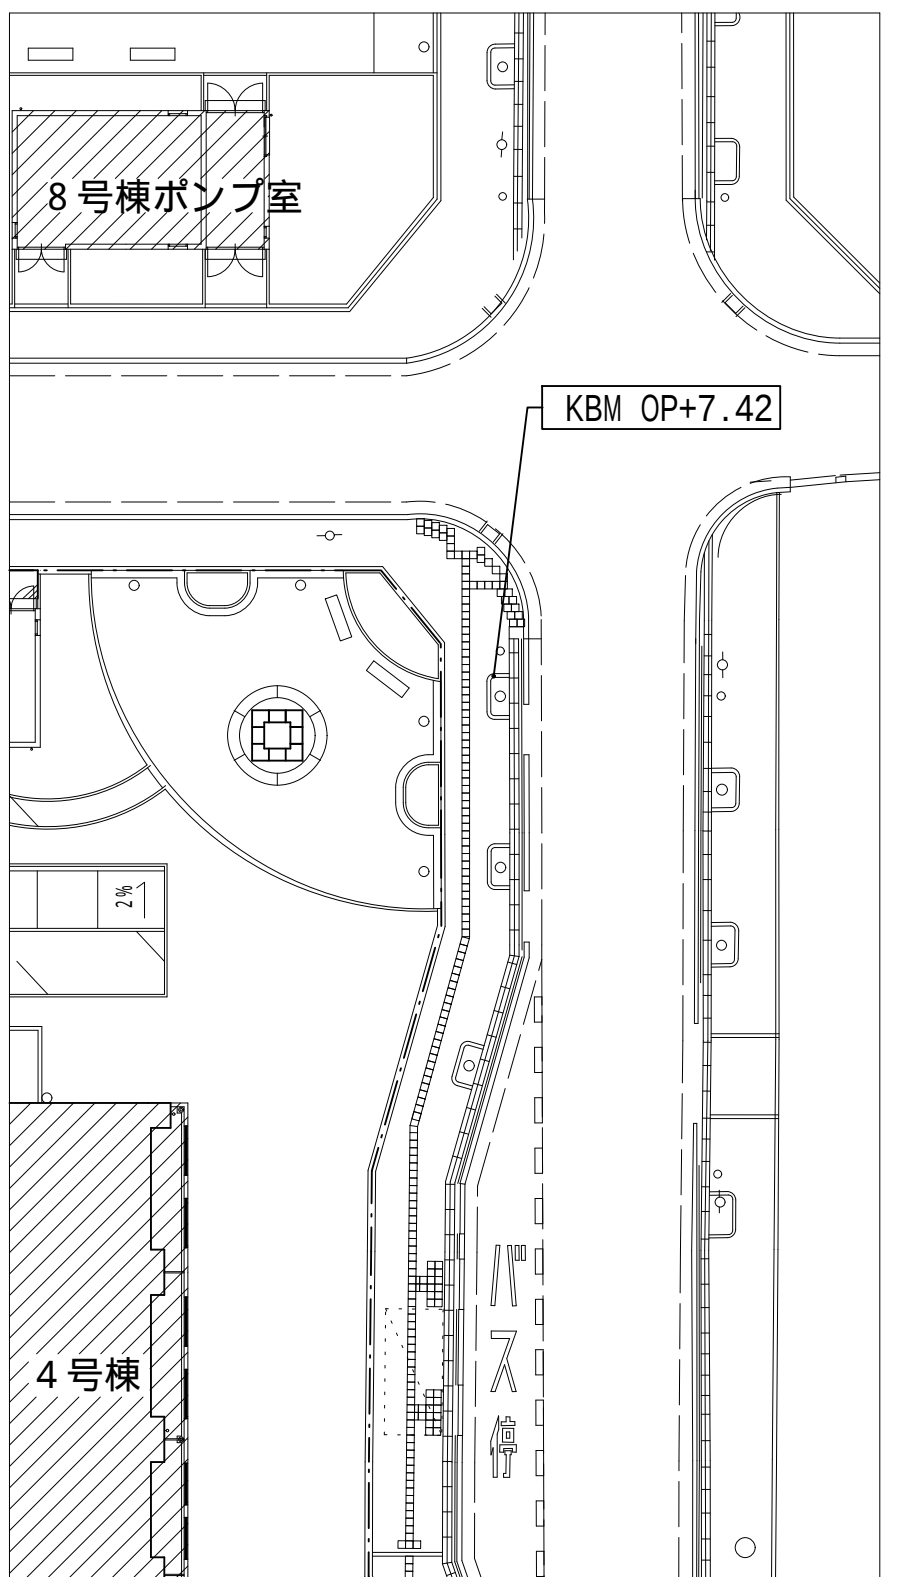


凡 例				
記号	名 称	詳細番号	仮設区分	備考
	メッシュフェンス両開き門扉 W4,000（忍び返し付）	K-9	-	
	メッシュフェンスH1,800 （忍び返し付）	K-8	図示	
	仮囲い（6） フェンス「サード」H1,800	K-10	図示	
	仮設フェンス舗装	K-3	-	
	仮設電灯	K-4	各工区	
	仮設水道（40mm）の「肘」止め		第2工区	
	仮設会所	K-6	-	
	素掘側溝	K-7	各工区	
	水勾配			
	完了後レベル（OP表示）			

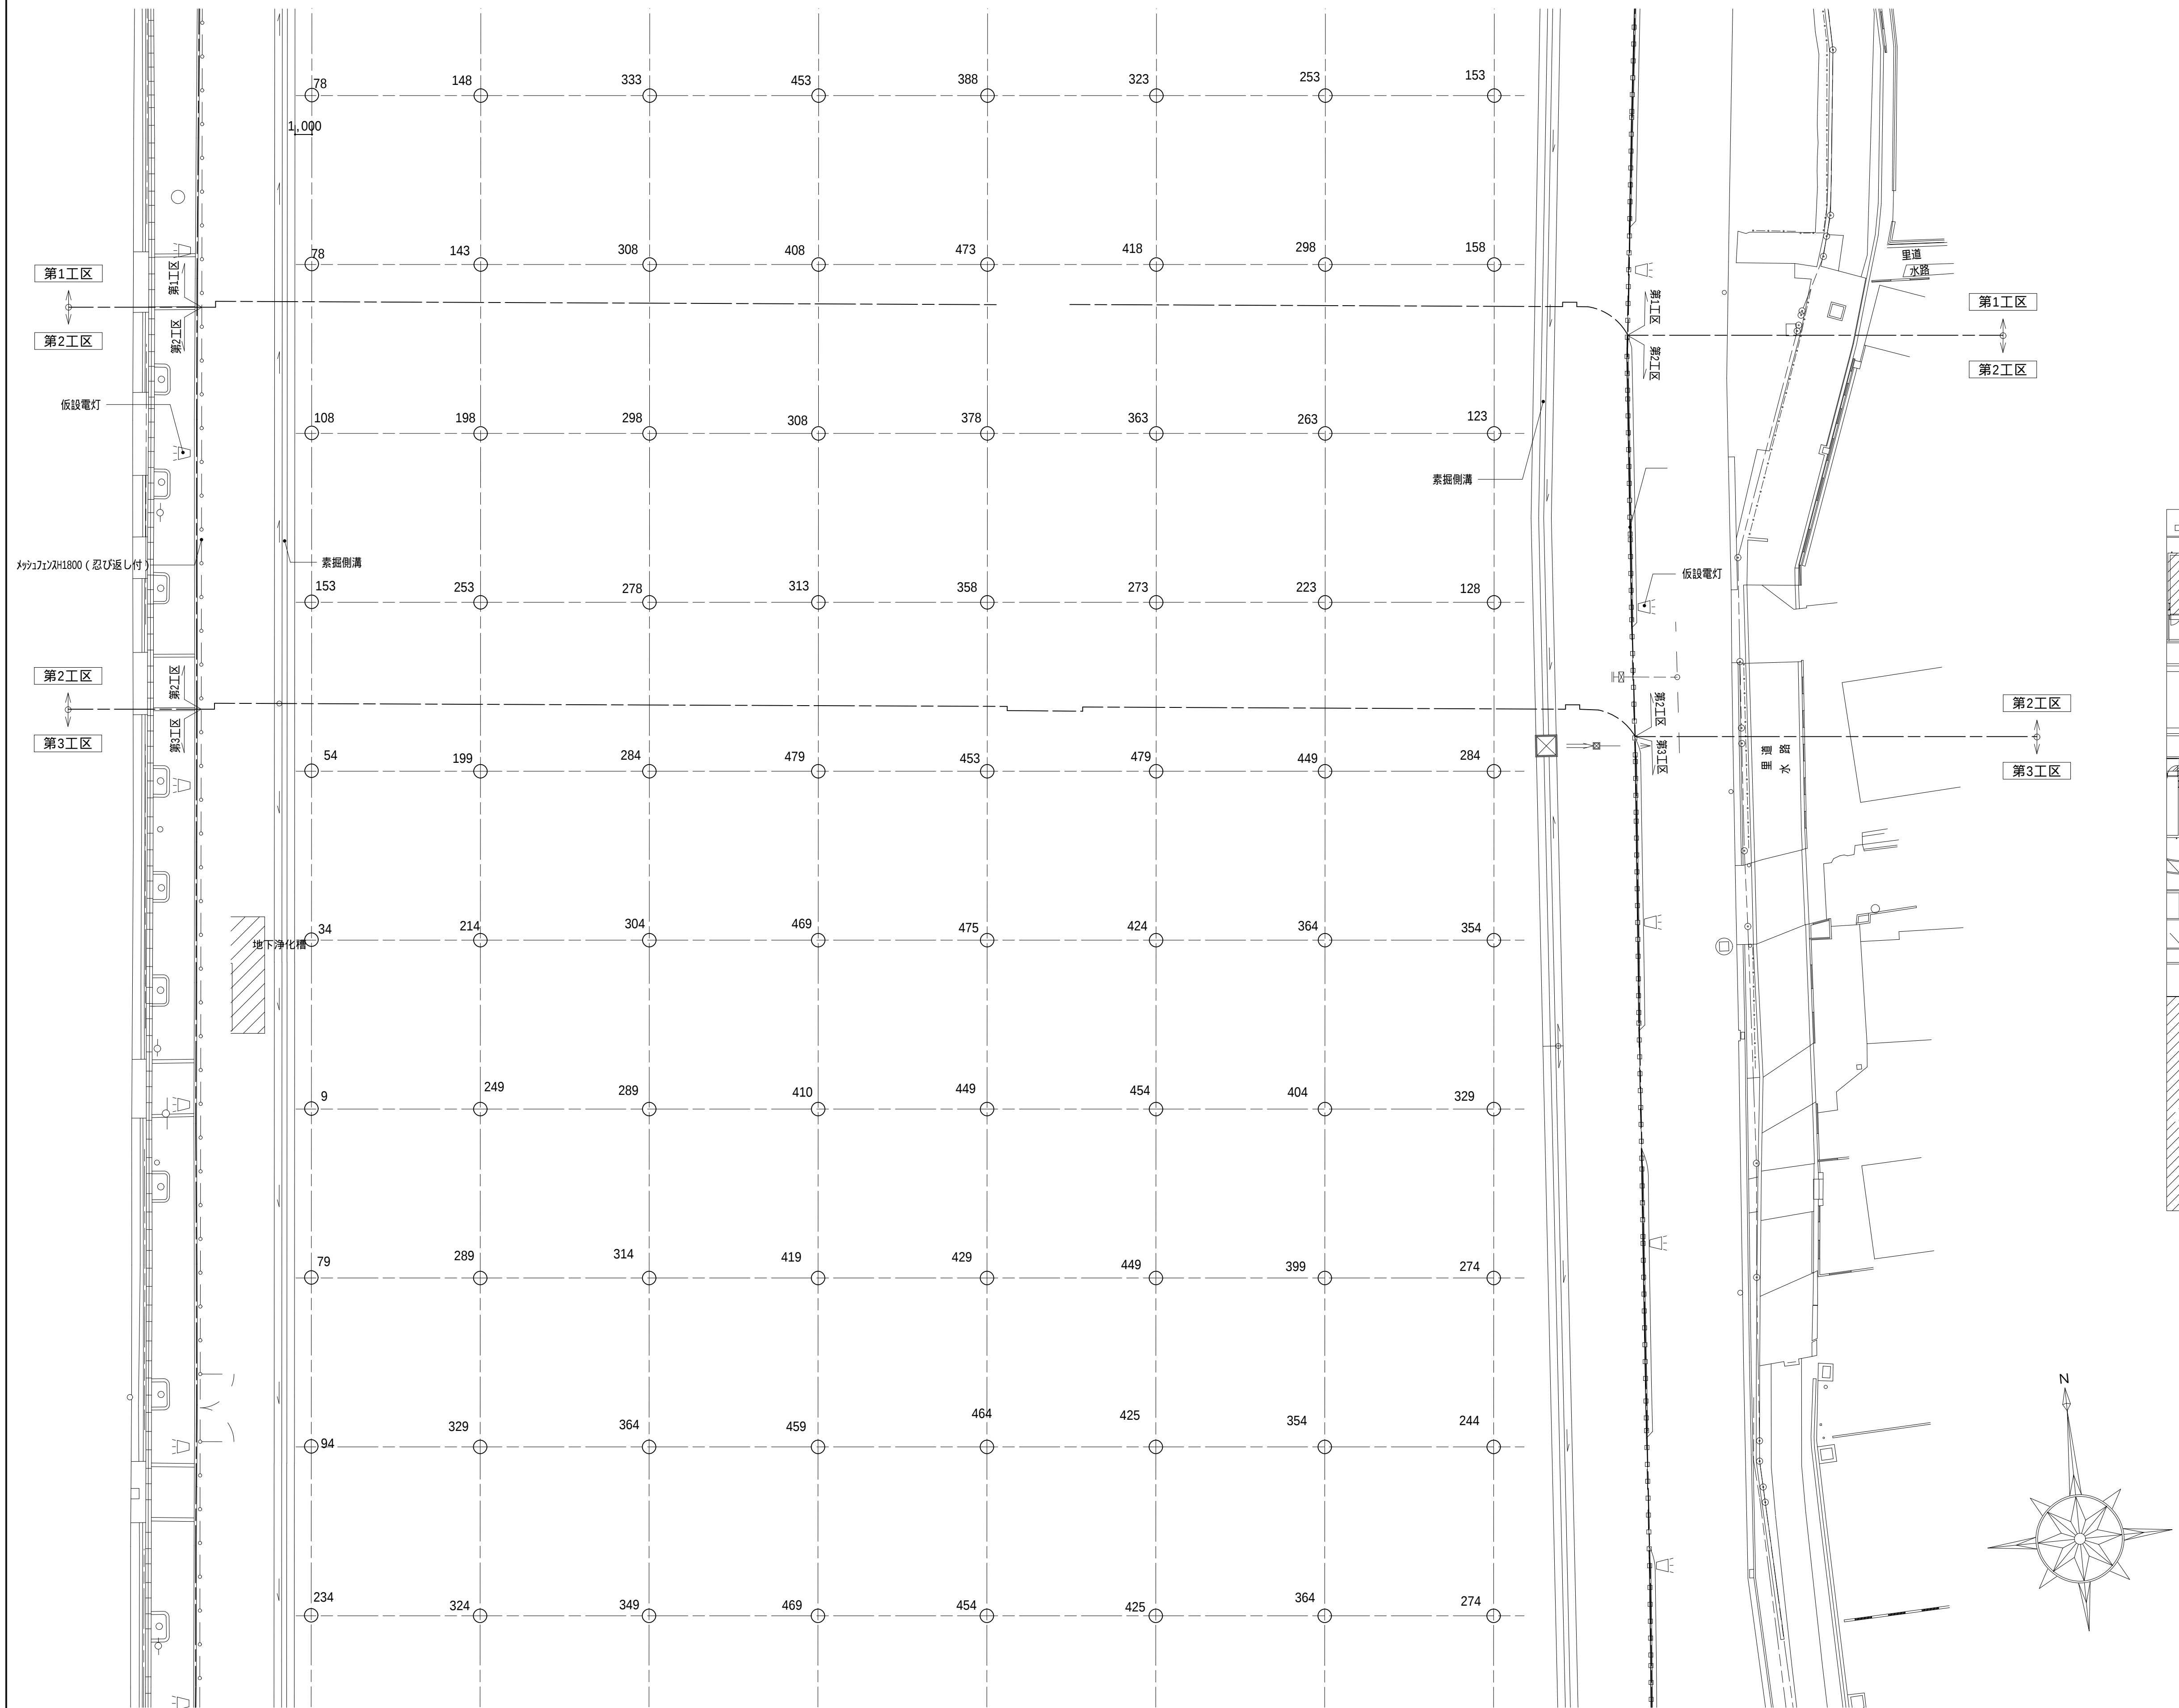

レベル高さは、 $KBM(0P+7.42) = 0$ として、測定しました。

完成図

- 特記事項：① 仮囲い等で、掘削・単管打込等を行う場合は、ガ管等の位置を確認の上
施工する事。
- ② 最終会所については確認する事。
- ③ 撤去完了後の整理について：監督職員の指示による事。
又、整地後は、10m²以下に限り測量を行い、図面を作成し、監督職員の
確認を受ける事。
- ④ 仮設区分別にある工区誘告板は、仮設の設置、置替えの仮囲い(6)と
マシナリ等の撤付けについては、各工区調整の上、施工する事。
又、仮設電灯(管)付 共)は、置替えの上、

工事名称	大府宮高層防災住宅（建て替え）中層耐火住宅移設工事（第1工区・第2工区・第3工区・第4工区・第5工区・第6工区）									
型式名										
図面名称	レベル測定図（2）（第2工区）									
設計 平成		年	月	日	大府宮住宅まちづくり部公共建築課					図面番 ／
代表者	設計	作図		縮尺		A1	1/200			
				A2	A3	1/400				