



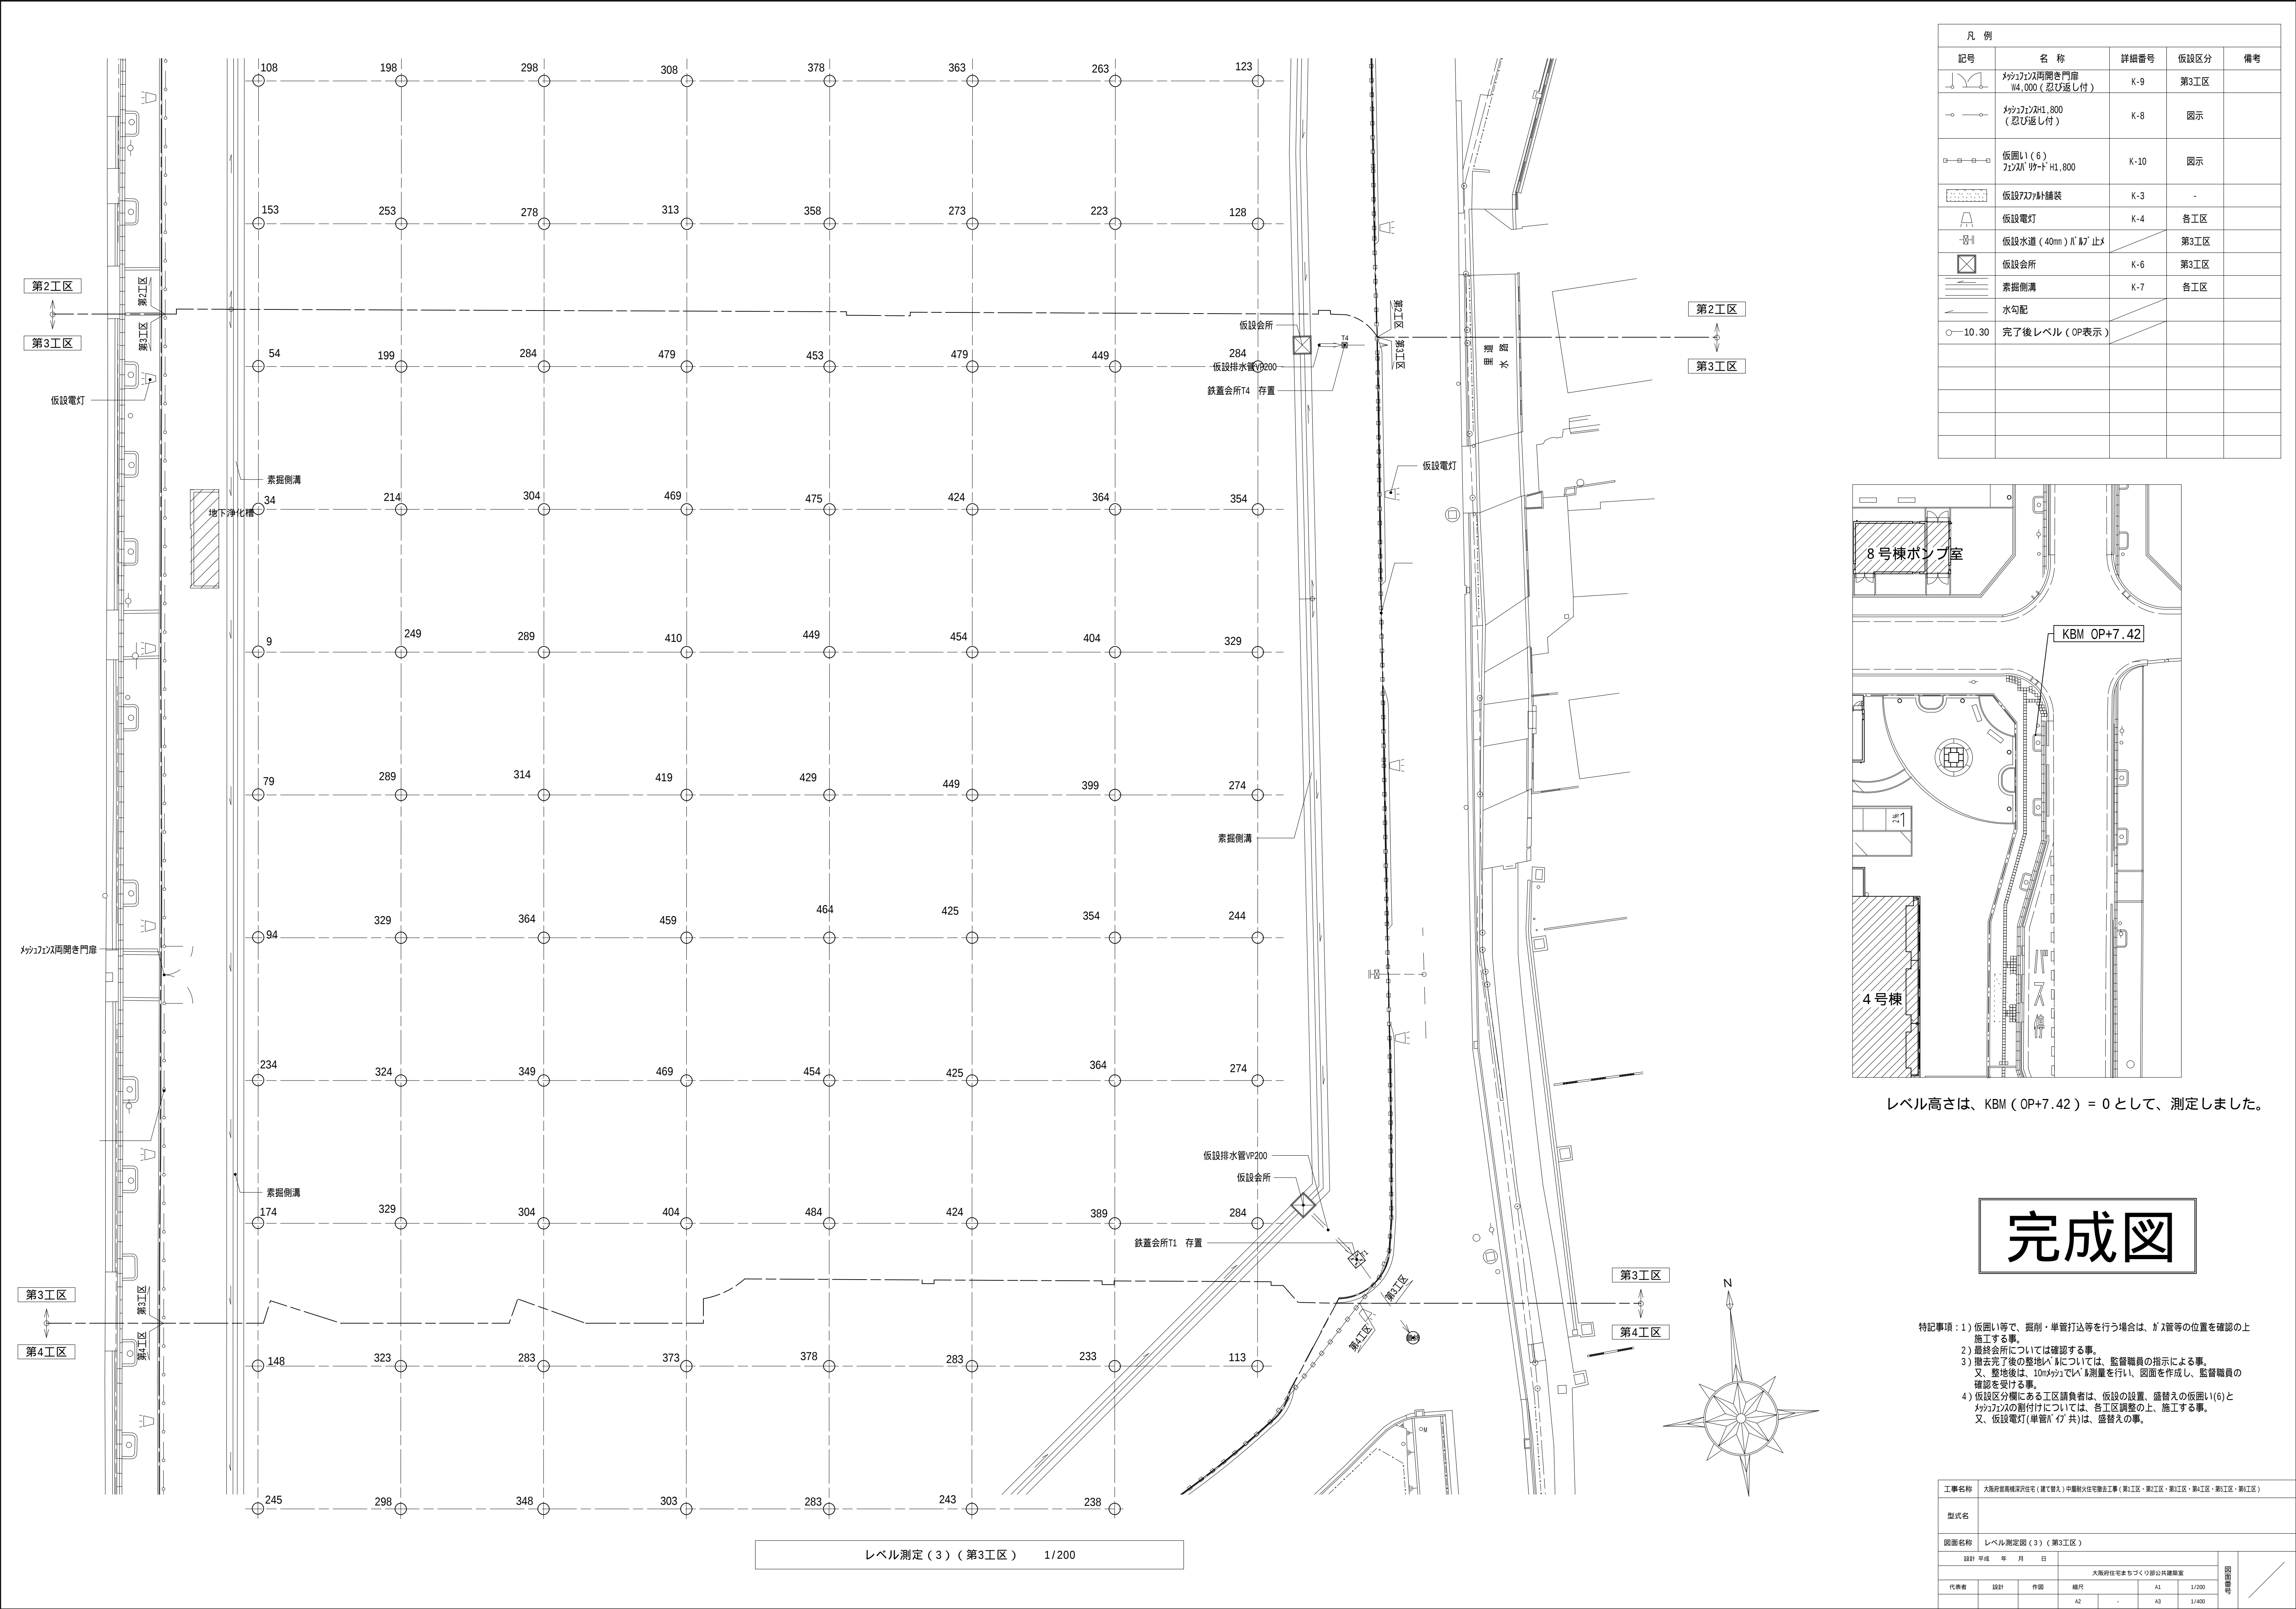

凡 例				
記号	名 称	詳細番号	仮設区分	備考
	メッシュ両開き門扉 W4,000 (忍び返し付)	K-9	第3工区	
	メッシュH1,800 (忍び返し付)	K-8	図示	
	仮囲い(6) フェンスH1,800	K-10	図示	
	仮設アスファルト舗装	K-3	-	
	仮設電灯	K-4	各工区	
	仮設水道(40mm)H1/2止メ	K-5	第3工区	
	仮設会所	K-6	第3工区	
	素掘側溝	K-7	各工区	
	水勾配			
	完了後レベル(OP表示)			

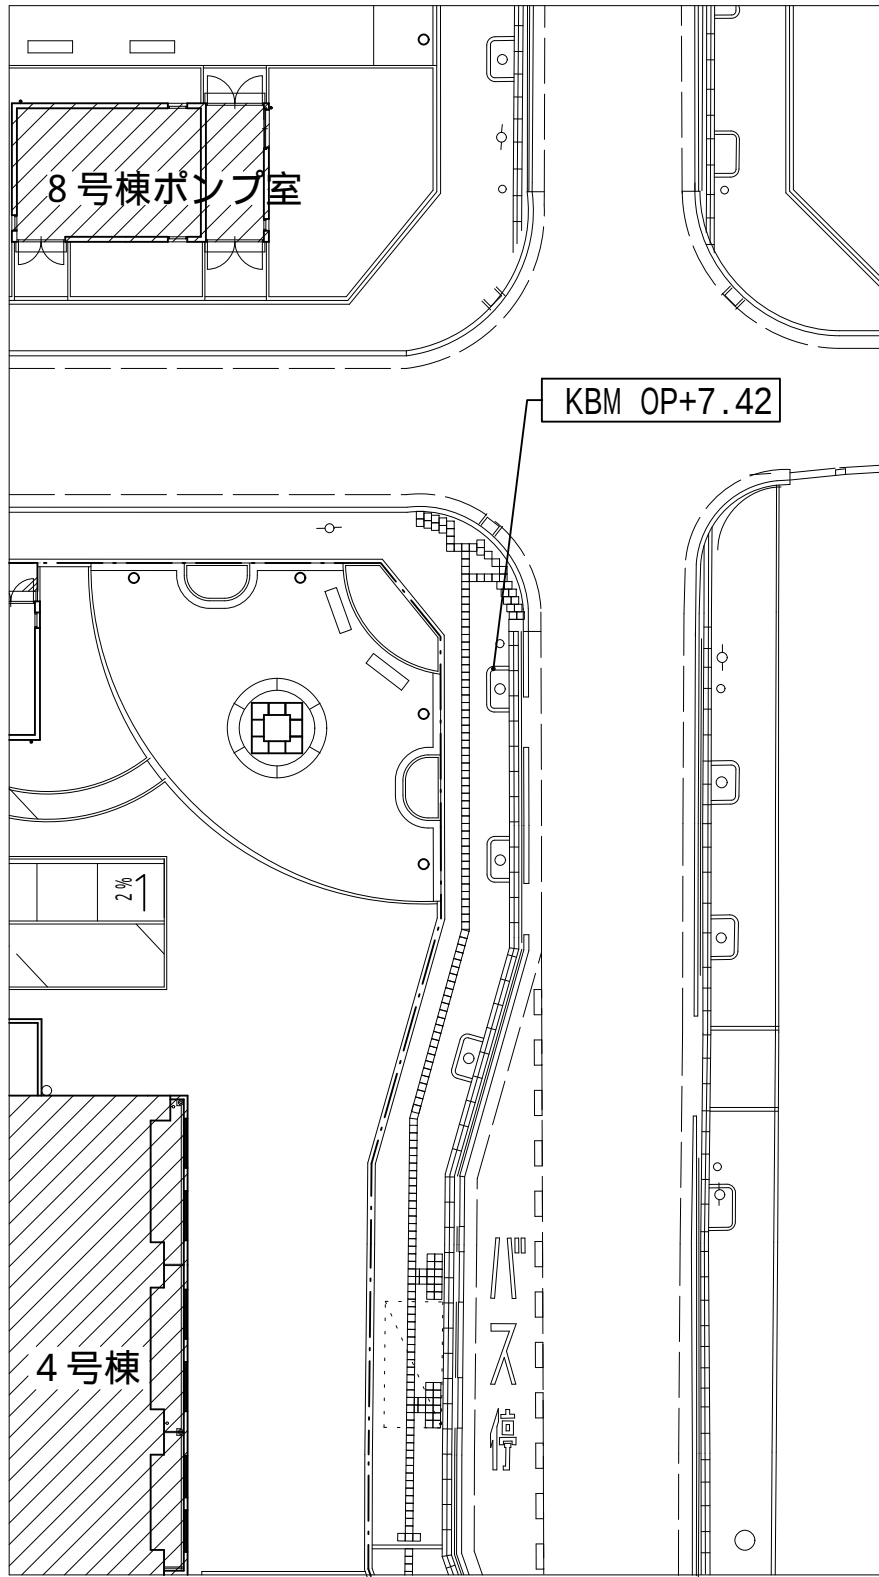

レベル高さは、KBM (OP+7.42) = 0 として、測定しました。

完成図

- 特記事項：1) 仮囲い等で、掘削・単管打込等を行う場合は、メッシュ等の位置を確認の上施工する事。
2) 最終会所については確認する事。
3) 撤去完了後の整地レベルについては、監督職員の指示による事。
又、整地後は、10mメッシュでレベル測量を行い、図面を作成し、監督職員の確認を受ける事。
4) 仮設区分画にある工区諸負者は、仮設の設置、盛替えの仮囲い(6)とメッシュの割付けについては、各工区調整の上、施工する事。
又、仮設電灯(単管H1/2共)は、盛替えの事。

型式名																			
図面名称										レベル測定図(3)(第3工区)									
設計 平成		年		月		日		大阪府府民住宅まちづくり部公共建築室											
代表者	設計	作図	縮尺				A1				1/200				図面 枚数 枚				
			A2				A3				1/400								