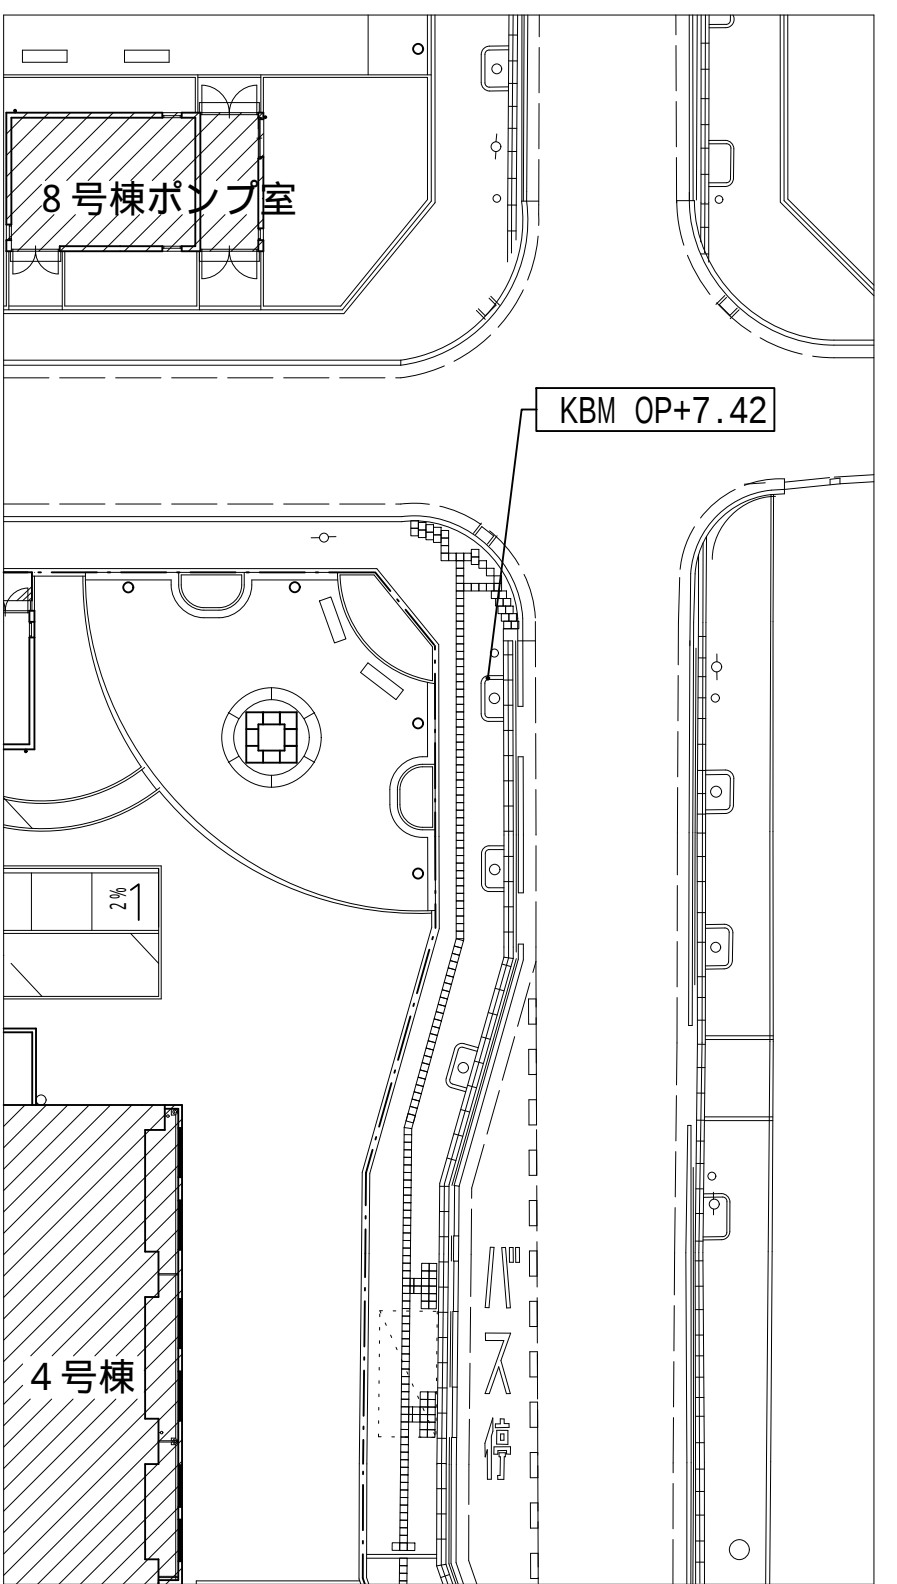


[illegible]

レベル高さは、 $KBM(0P+7.42) = 0$ として、測定しました。

完成図

- 特記事項：１）仮囲い等で、掘削・単管打込等を行う場合は、ｶﾞｽ管等の位置を確認の上
施工する事。
２）最終会所については確認する事。
３）掘立完了後の整地ﾊﾟｰｸについては、監督職員の指示による事。
又、整地後は、10mｸﾞﾘｯﾄﾞにて1測量を行い、図面を作成し、監督職員の
確認を受ける事。
４）仮設区分欄にある工区請負者は、仮設の設置、盛替えの仮囲い(6)と
ﾏｯﾁｬﾝｽの翻付けについては、各工区調整の上、施工する事。
又、仮設電灯(単管ｶﾞｽ 共)は、盛替えの事。

工事名称										大阪府高槻市深田宅（建て替え）中層耐火住宅建設工事（第1工区・第2工区・第3工区・第4工区・第5工区・第6工区）									
型式名																			
図面名称										レベル測定図（4）（第4工区）									
設計		平成	年	月	日	大塚住宅まちづくり部公共建築課										図面番 1/			
代表者	設計	作図	縮尺			A1		1/200											
						A3		1/400											