





# 改修図

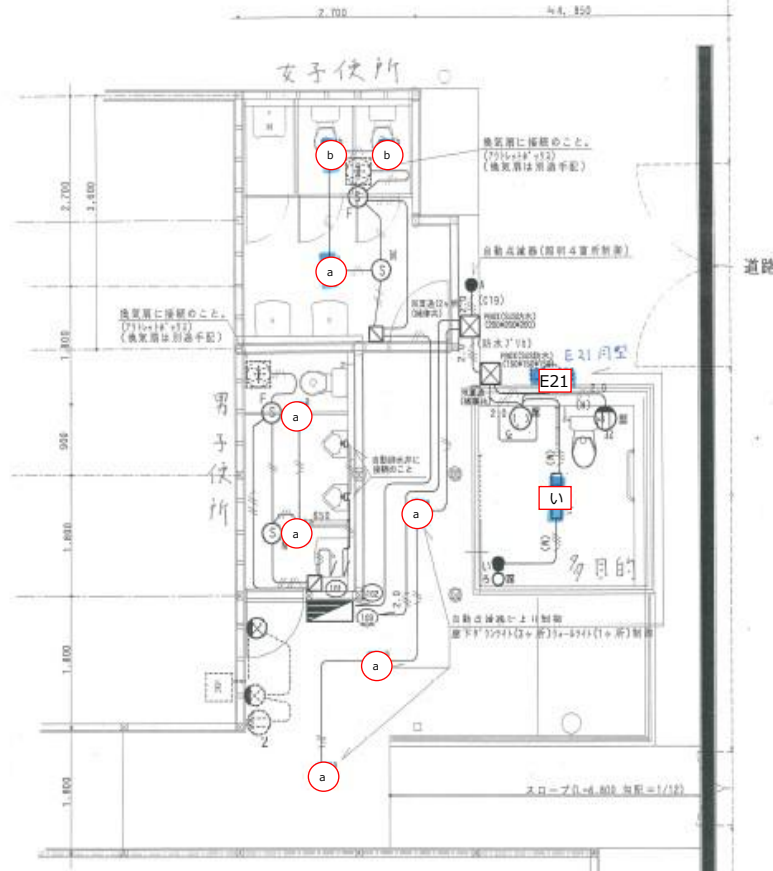

改修平面詳細図 S=1/50




配管仕様サイズ 下記による		
φ50	IV 2.0x2, F2.0 (PFS16)	暖房配管配管
φ40	IV 2.0x3, E2.0 (PFS16)	
φ30	IV 1.0x2 (PFS16)	
φ25	IV 1.0x2, C1.0 (PFS16)	
φ20	IV 1.0x4, E1.0 (PFS16)	
(R)	メタルホース A	

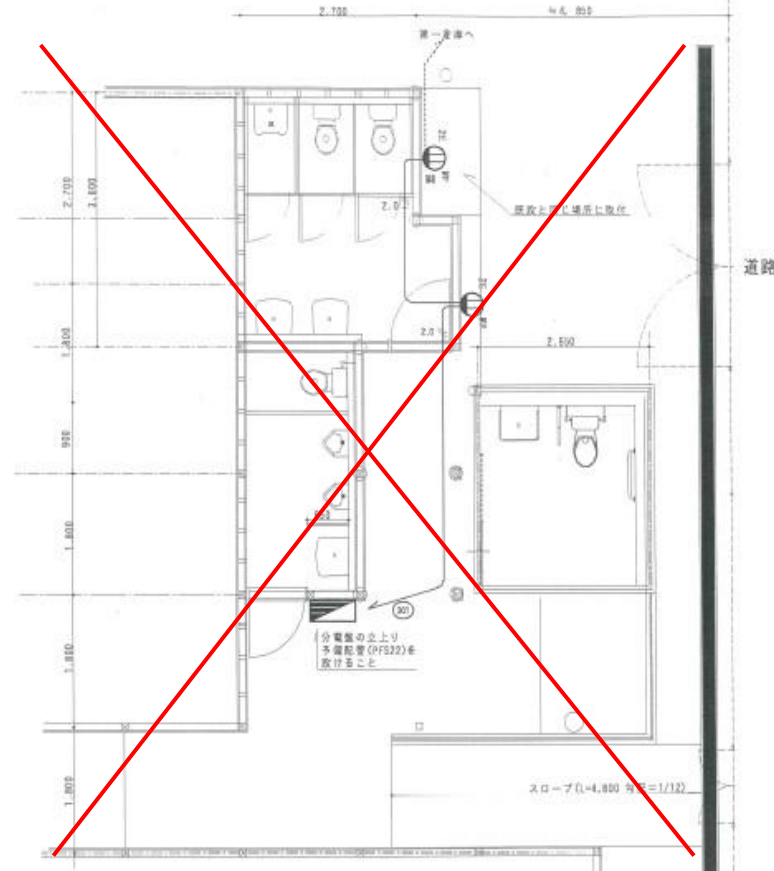



改修平面詳細図 S=1/50

竣工図

Name 川西コミュニティセンター便所改修工事  
 Class 電灯・コンセント取付図  
 Date  
 Sheet No. C 03 / 5  
 Scale 1/50  
 Checked by  
 TAKATSUKI CITYHALL A SECTION OF ARCHITECTURE

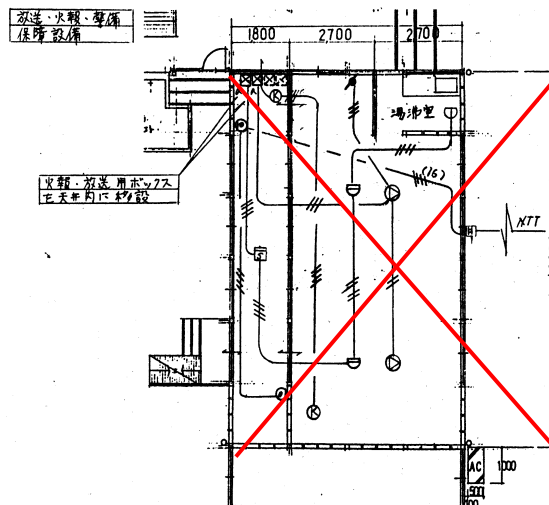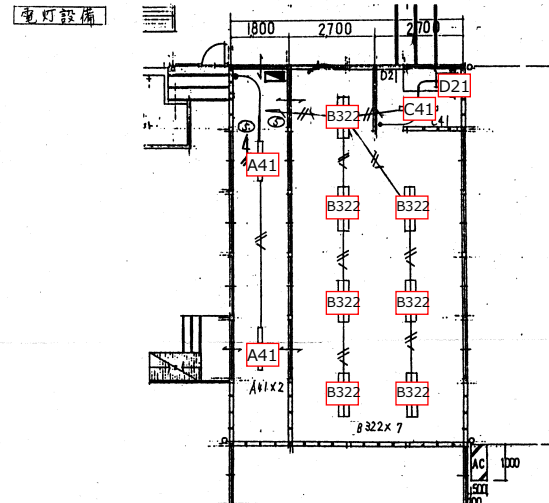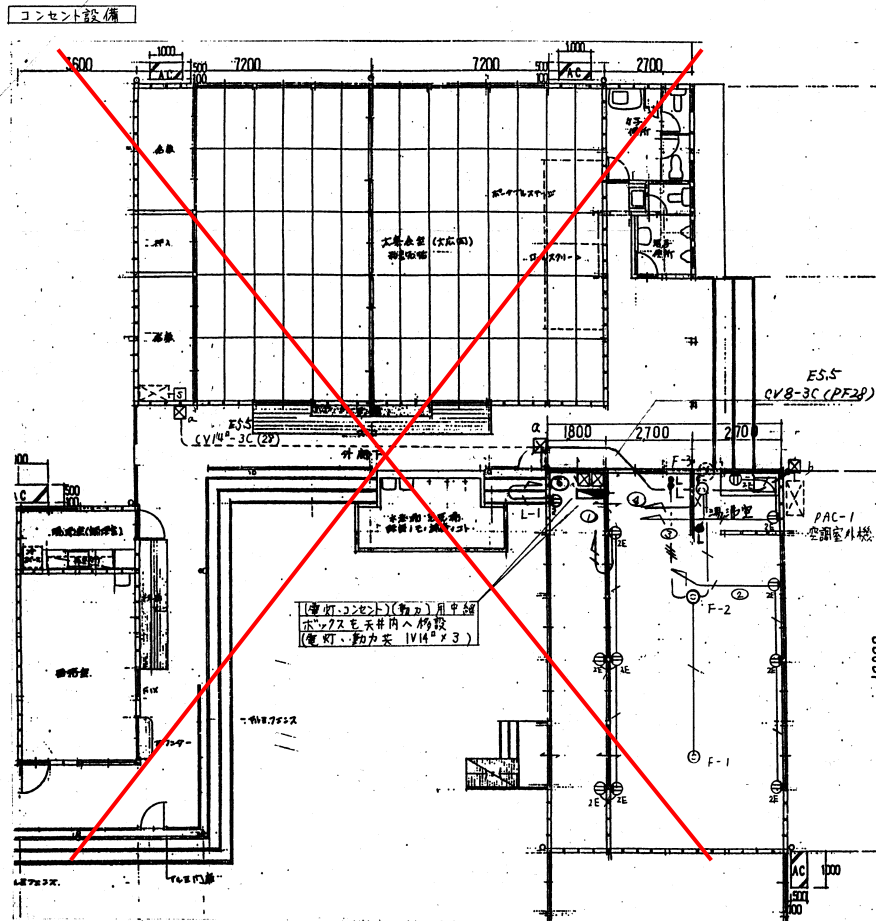

# 外構

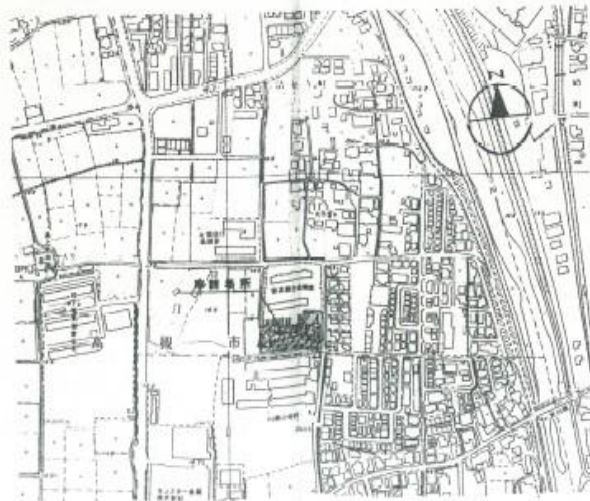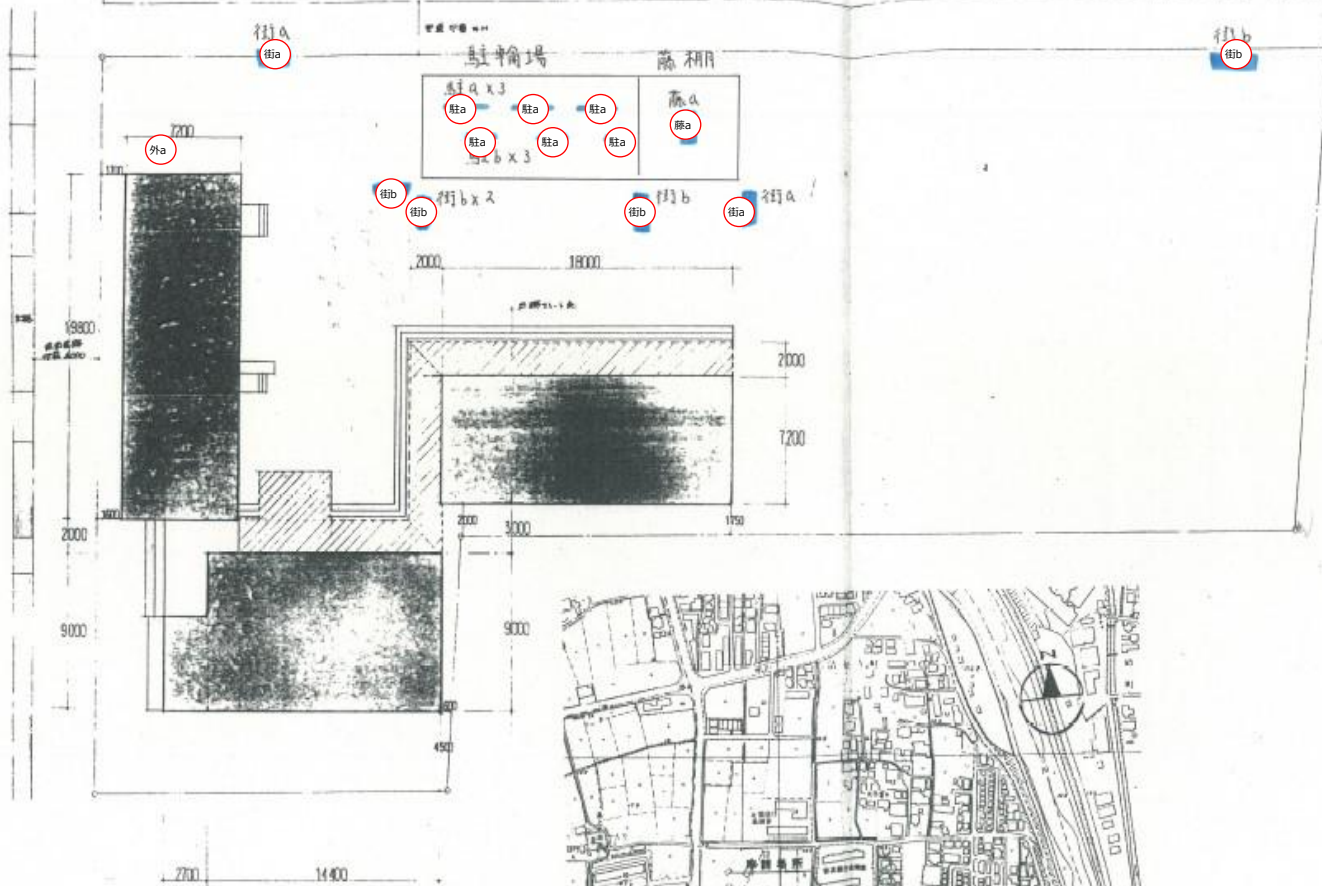

Name (仮称) 川西市コミュニティセンター改築工事  
 Class 都市計画 行政委員会 Date  
 Checked by  
 Sheet No. A-4 Scale 1/200  
 76 **TAKATSUKI** CITY HALL A SECTION OF ARCHITECTURE